

SYNDICAT INTERCOMMUNAL
D'ALIMENTATION EN EAU POTABLE
ET D'ASSAINISSEMENT
DES CANTONS DE
LOMBEZ, SAMATAN et SARAMON

Chemin Gaillou - 32220 LOMBEZ
Téléphone : 05-62-62-53-18

ALIMENTATION
EN EAU POTABLE

Commune de : SARAMON

PLAN D'ENSEMBLE DU RESEAU
échelle 1/5000

PLAN DE RECOLEMENT

Date: 30/07/1999

Mise a jour:




A.T.S.E. 33, route de Bayonne
Espace Pierre Gaubert
31 300 TOULOUSE - Tél:05-34-50-57-90 - Fax:05-34-50-57-91

Réalisé par A.T.S.E.

33, route de Bayonne -Espace Pierre Gaubert - 31 300 TOULOUSE
Tél : 05-34-50-57-90 le 30 Juillet 1999
Fax : 05-34-50-57-91 Mis à jour le:

Informatisation du fond de plan en 1998 d'après édition du
cadastre de 1983 achetée en Janvier 1998

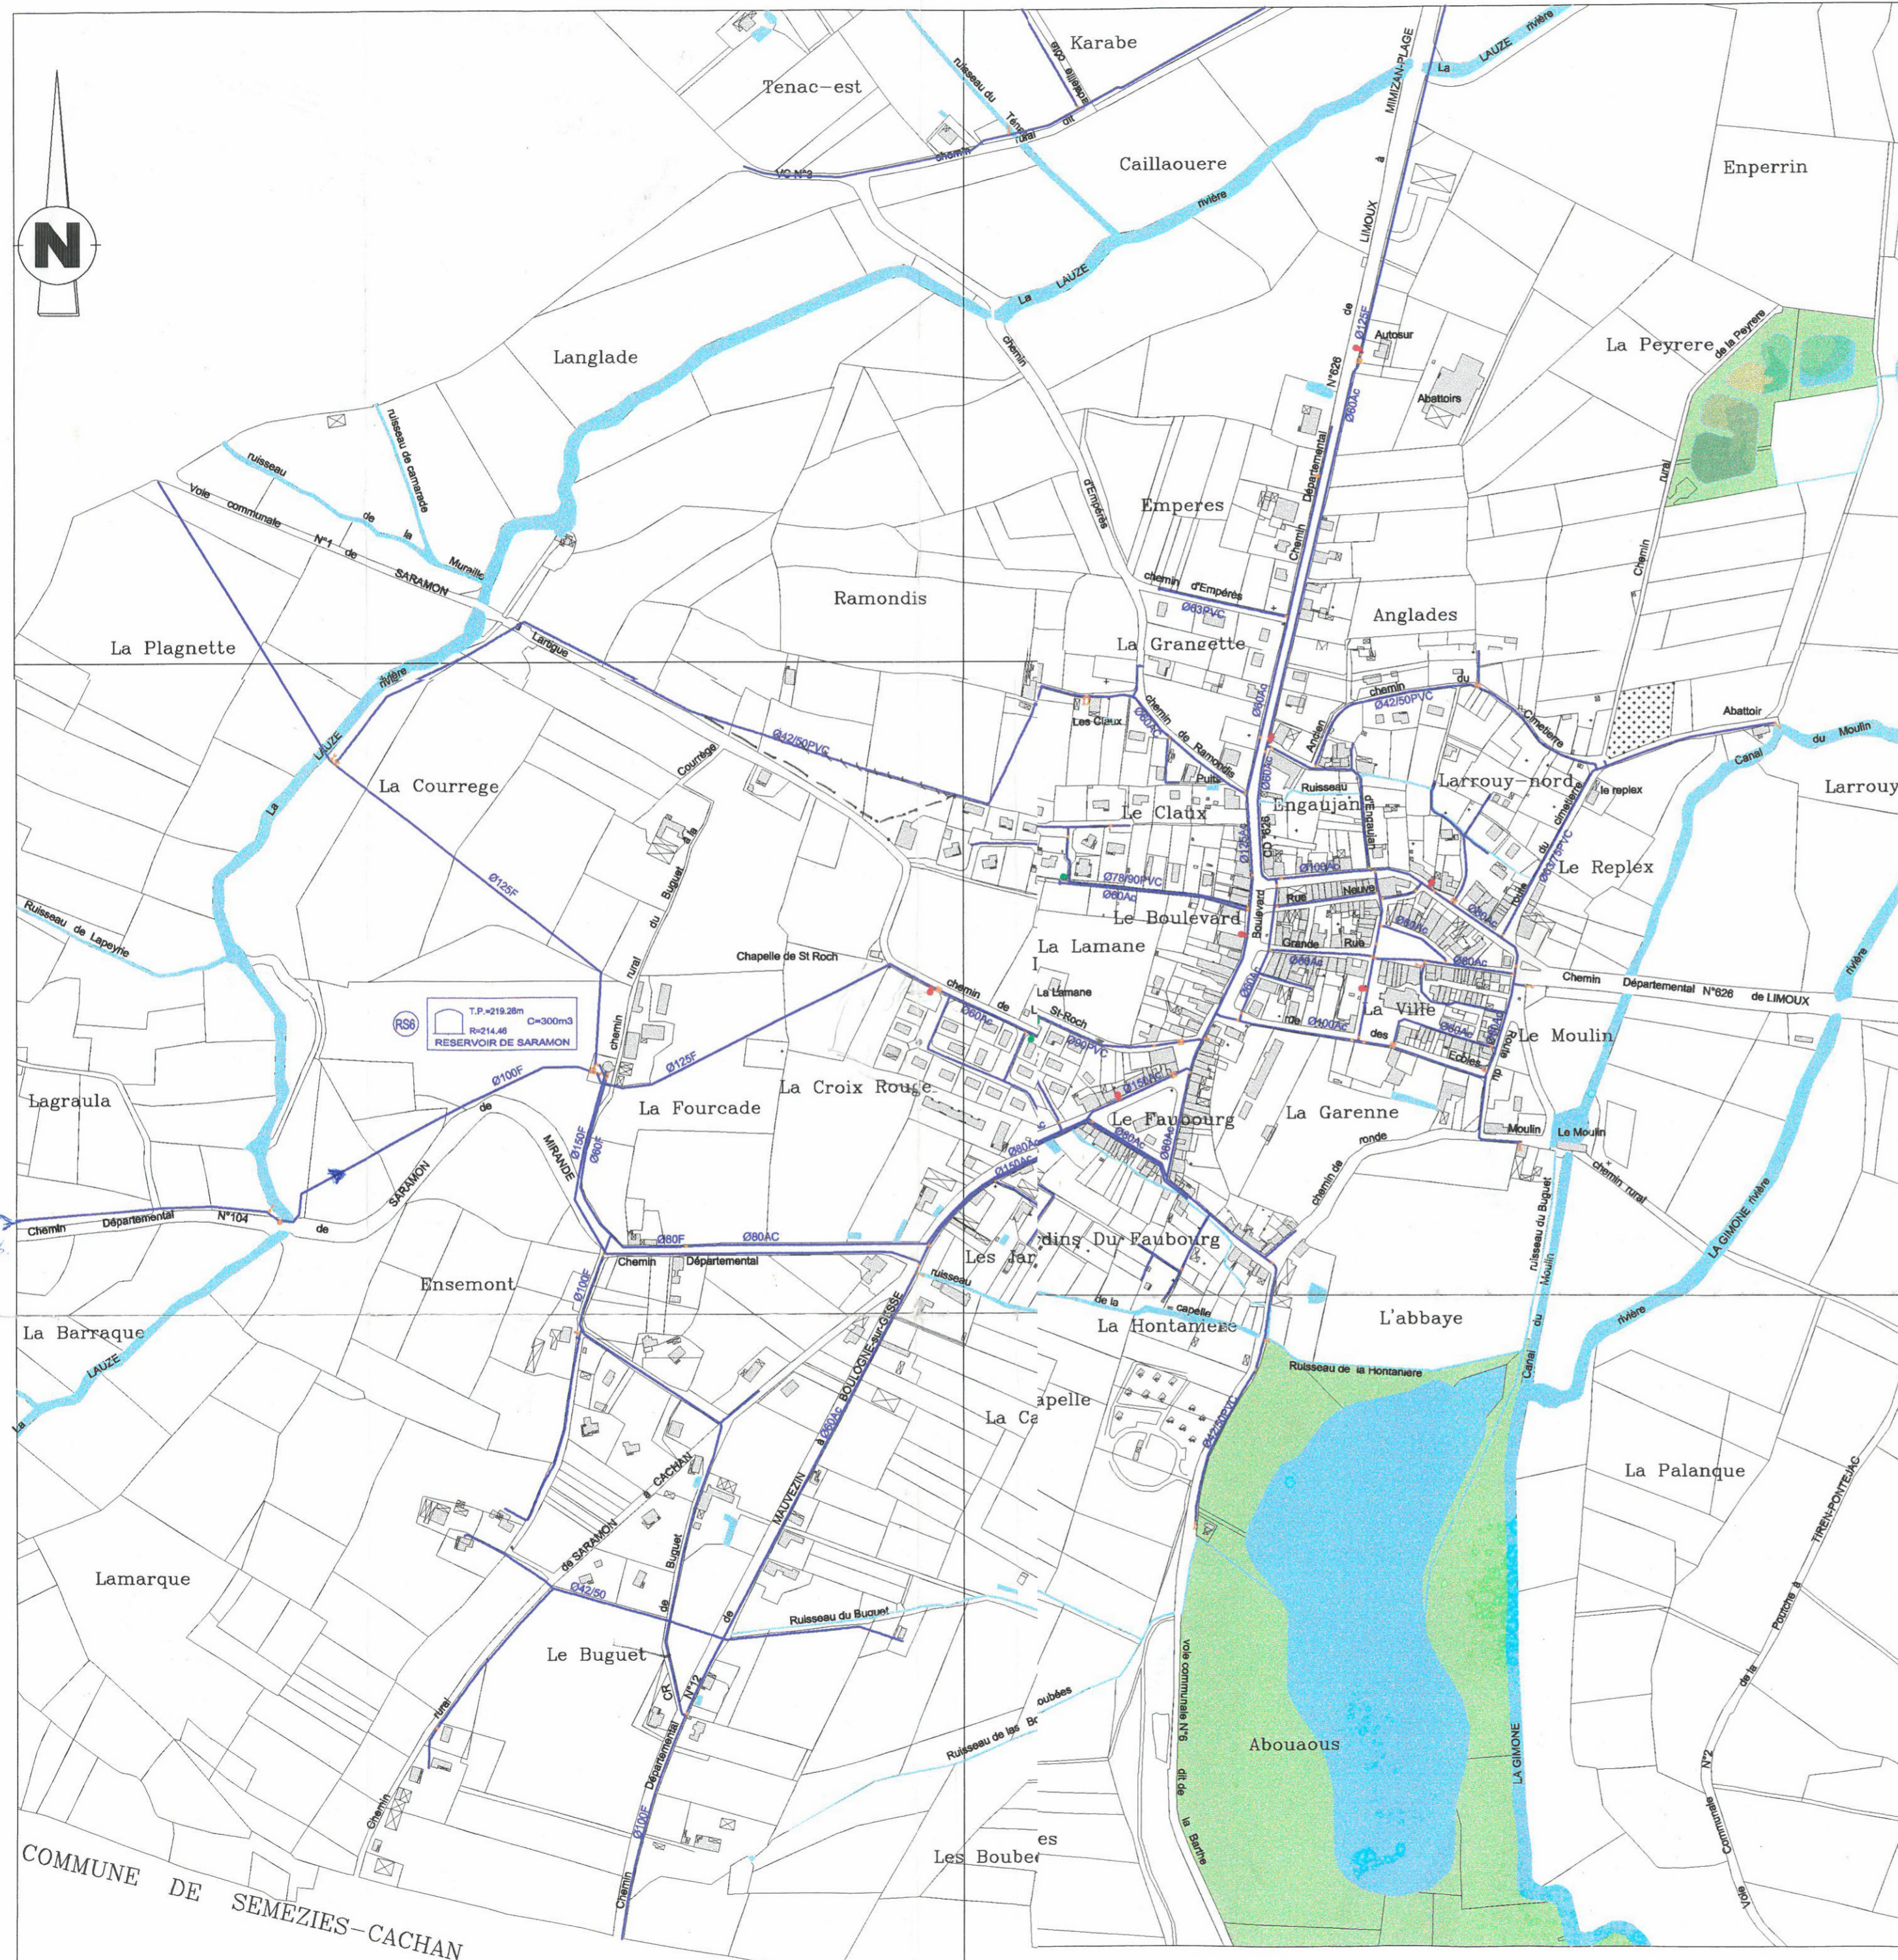

1

1

2

2

3

3

A

B

A

B

COMMUNE DE SEMEZIES-CACHAN